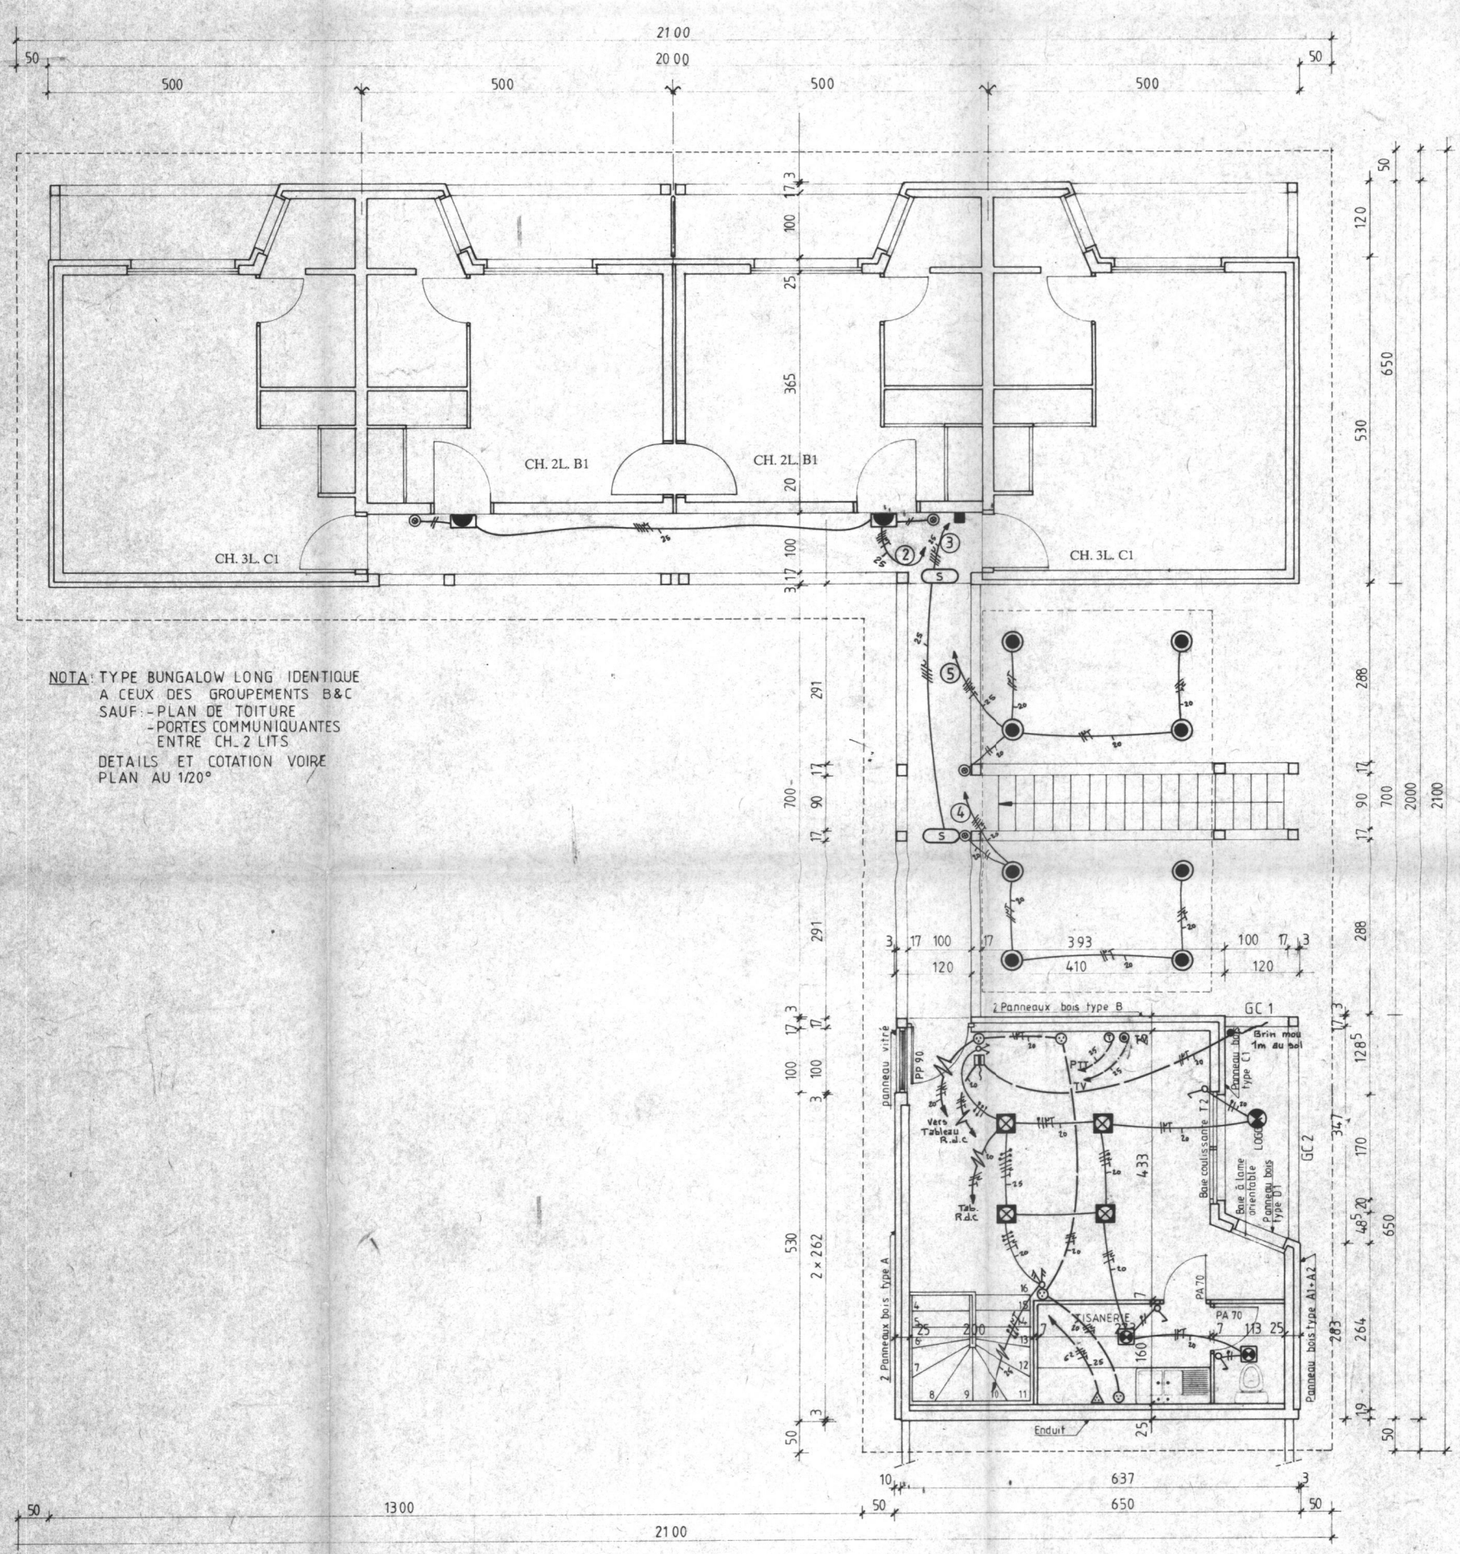



## LEGENDE

- Bouton Poussoir lumineux
- Interrupteur Simple Allumage
- Interrupteur Double Allumage
- Va et Vient
- Double Va et Vient
- PC 2x10/16A+T
- PC 2x32A+T
- Combiné Chauffe-Eau
- Attente Clim
- Prise TV
- Conjoncteur Téléphone
- Boitier Téléphone mural
- Tableau de Protection
- Coffret d'arrivée Electricité
- Hublot
- Plafonnier
- Hublot Etanche
- Douille bout de Fil
- Applique (Coursive)
- Bloc Autonome
- Applique Cl. II S de B.
- Spot encastré

MAITRE D'OUVRAGE: HOTEL CLUB CARBET SA
ARCHITECTE: Gérard PIERRE
BUREAU D'ETUDE:
DEPARTEMENT: MARTINIQUE
VILLE: CARBET
LIEU: " LE COIN "

# HOTEL MARQUISA CLUBS

PLAN DE RECOLEMENT 26 FEV. 1992

GROUPEMENT BABY CLUBS

EQUIPEMENT R + 1

PLAN DE RECOLEMENT 26 FEV. 1992

| IND. | DATE | MODIFICATIONS |
|---|---|---|
| A | 16.07.91 | Mise à Jour. Filerie Baby-Club |

CAMELEC ELECTRICITE

| ECHELLE | DESSINE PAR: | VERIFIE PAR: | DATE |
|---|---|---|---|
| 1/20e | JOSEPH DENIS | J.A.R | 02/07/90 |

CAMELEC MARTINIQUE
B.P 7049
97207 Fort de France
TEL: 71.80.19 _ FAX: 60.30.36

PLAN N° : EL 23 — INDICE : A